




01 | ELEVÇÃO SUDOESTE
ESCALA 1/50

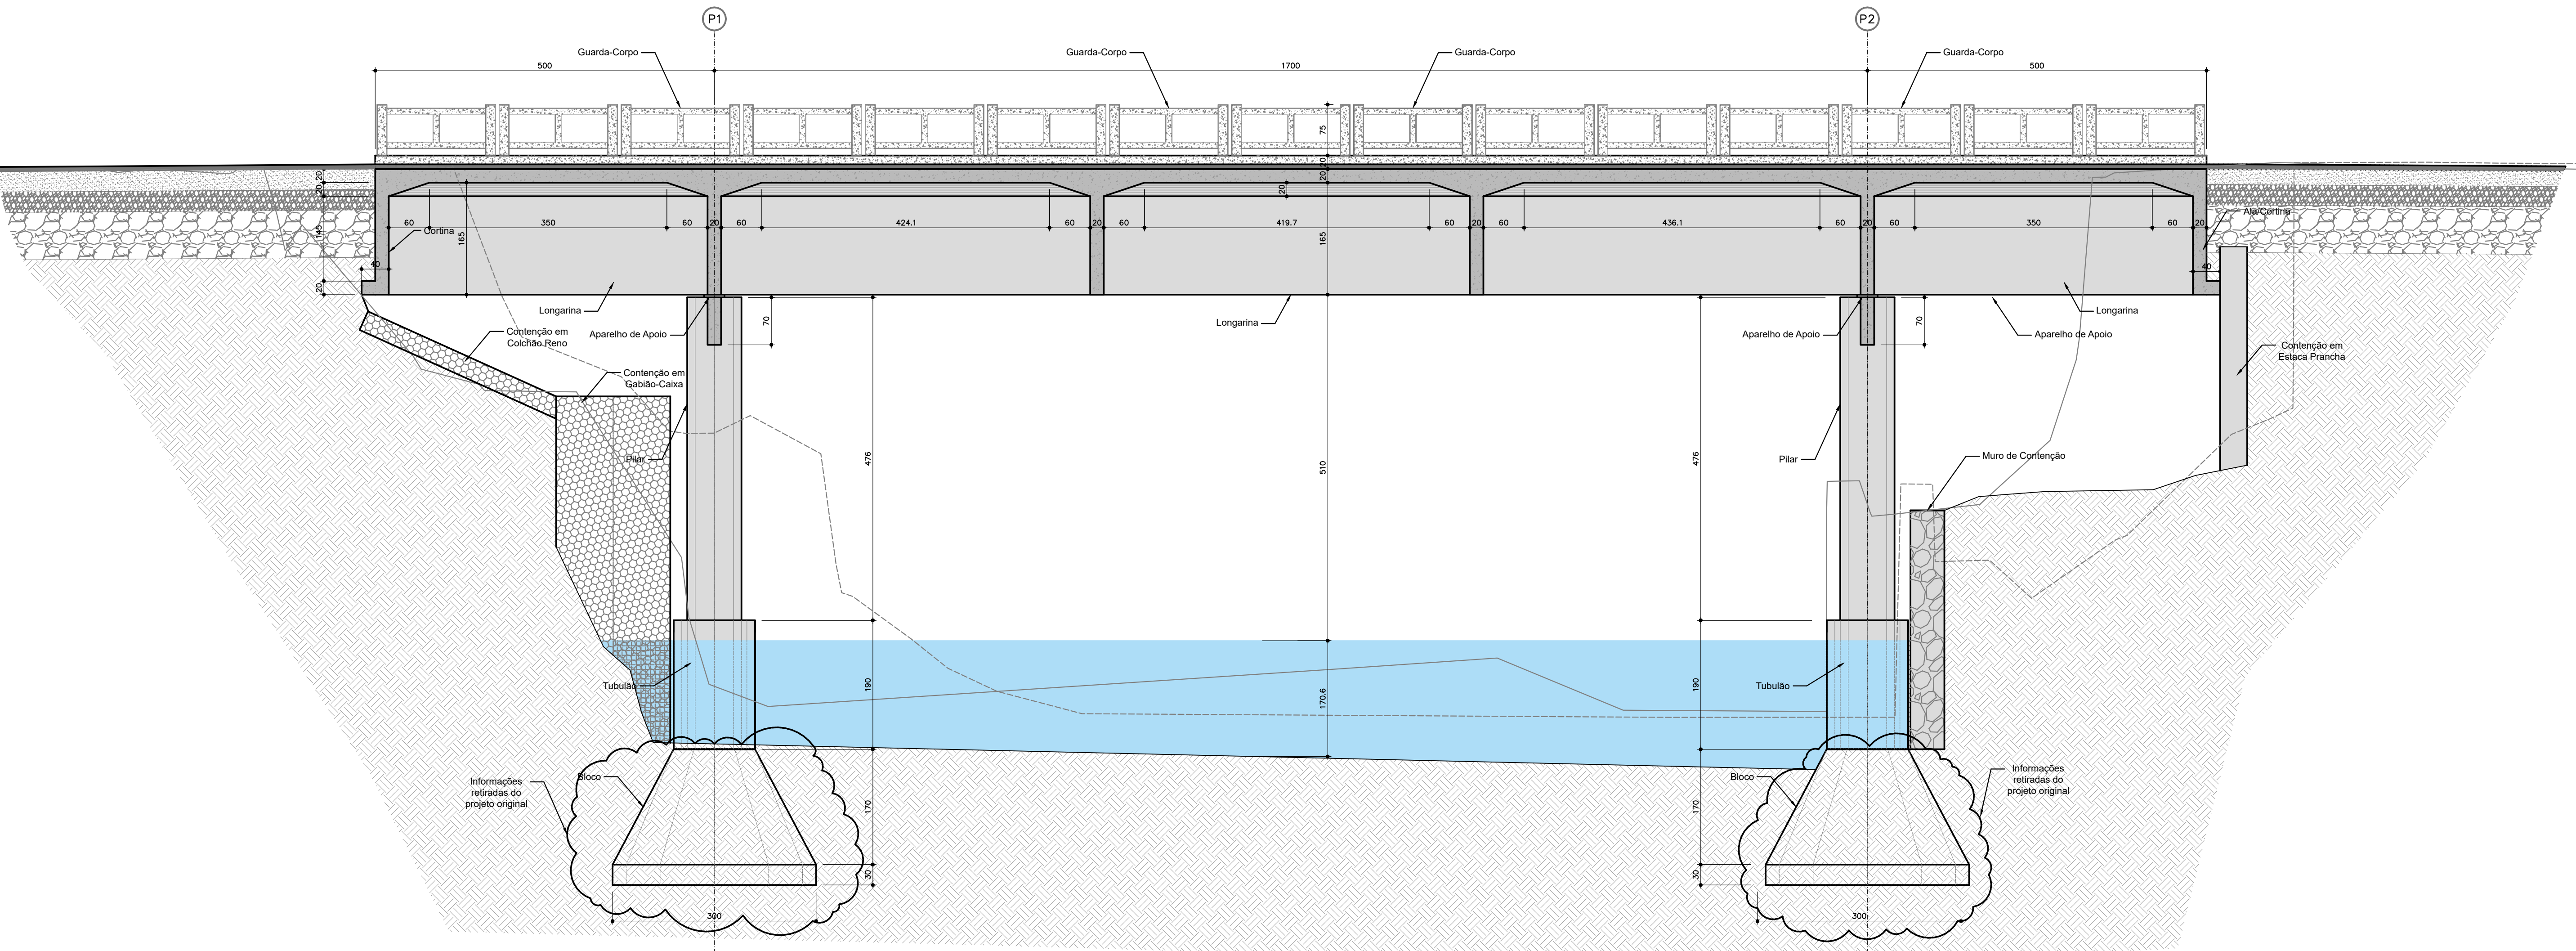

03 | CORTE CC
ESCALA 1/50

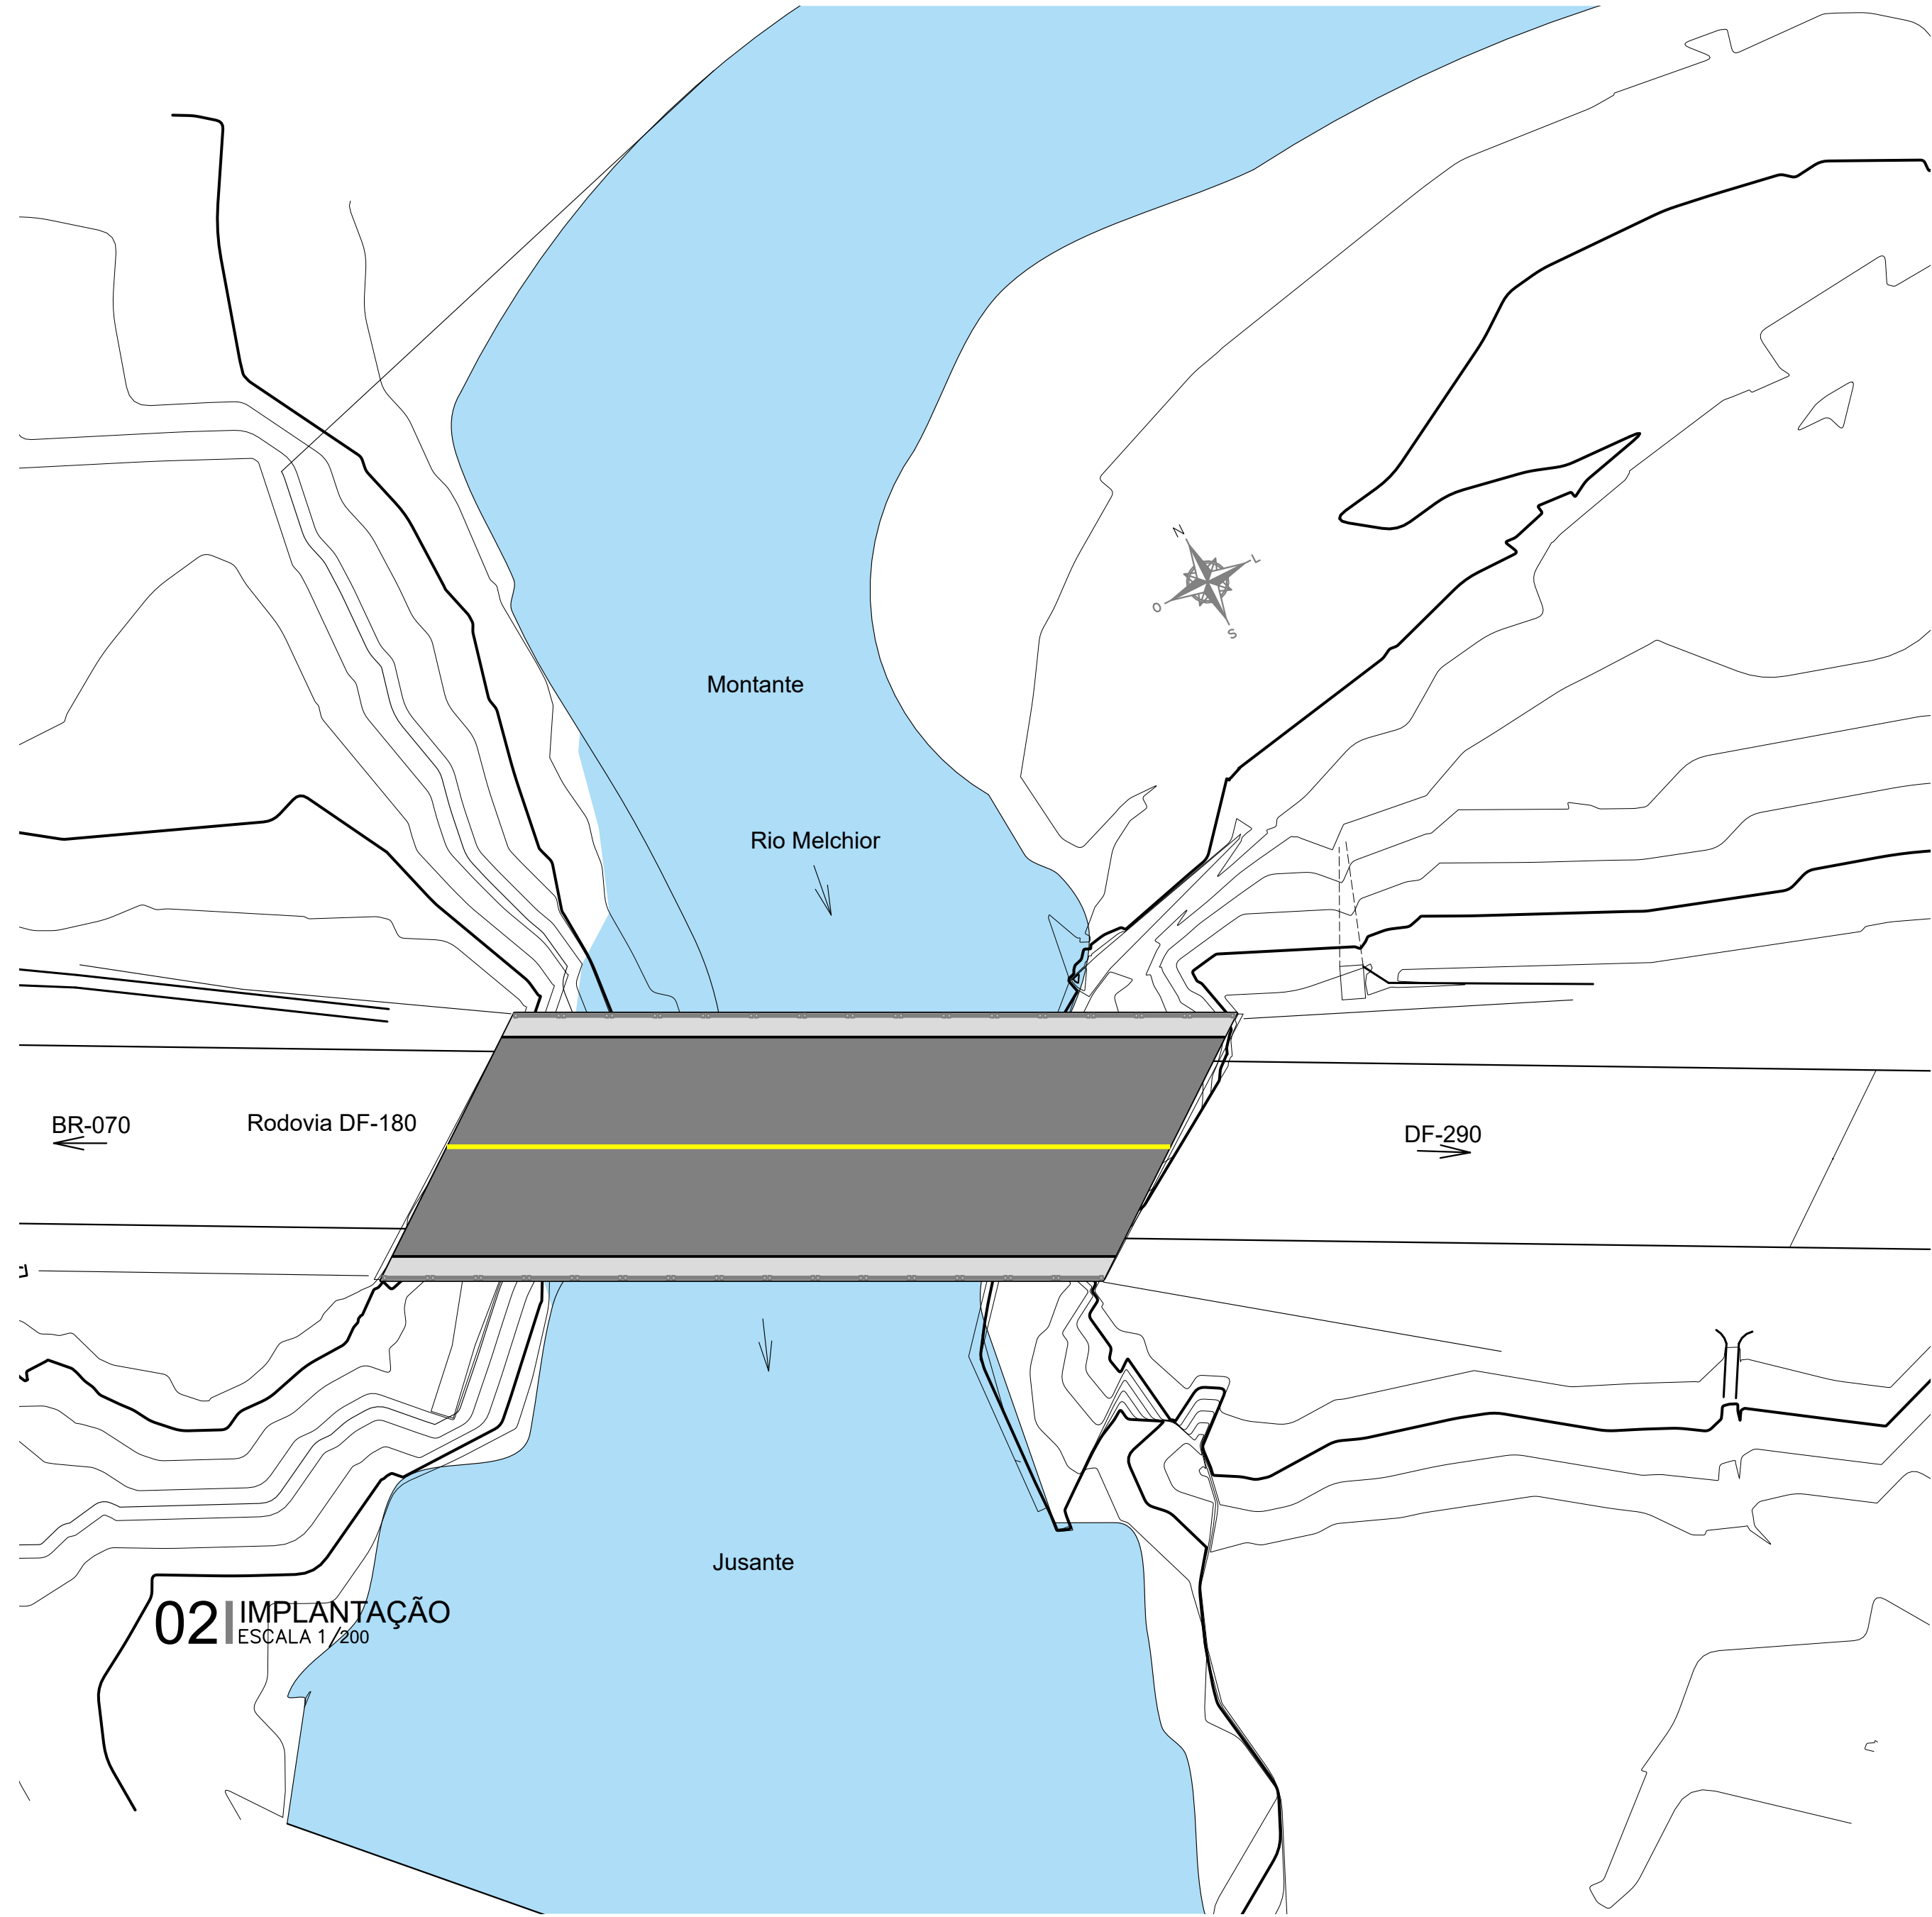

04 | CORTE DD - PÓRICO 01
ESCALA 1/50

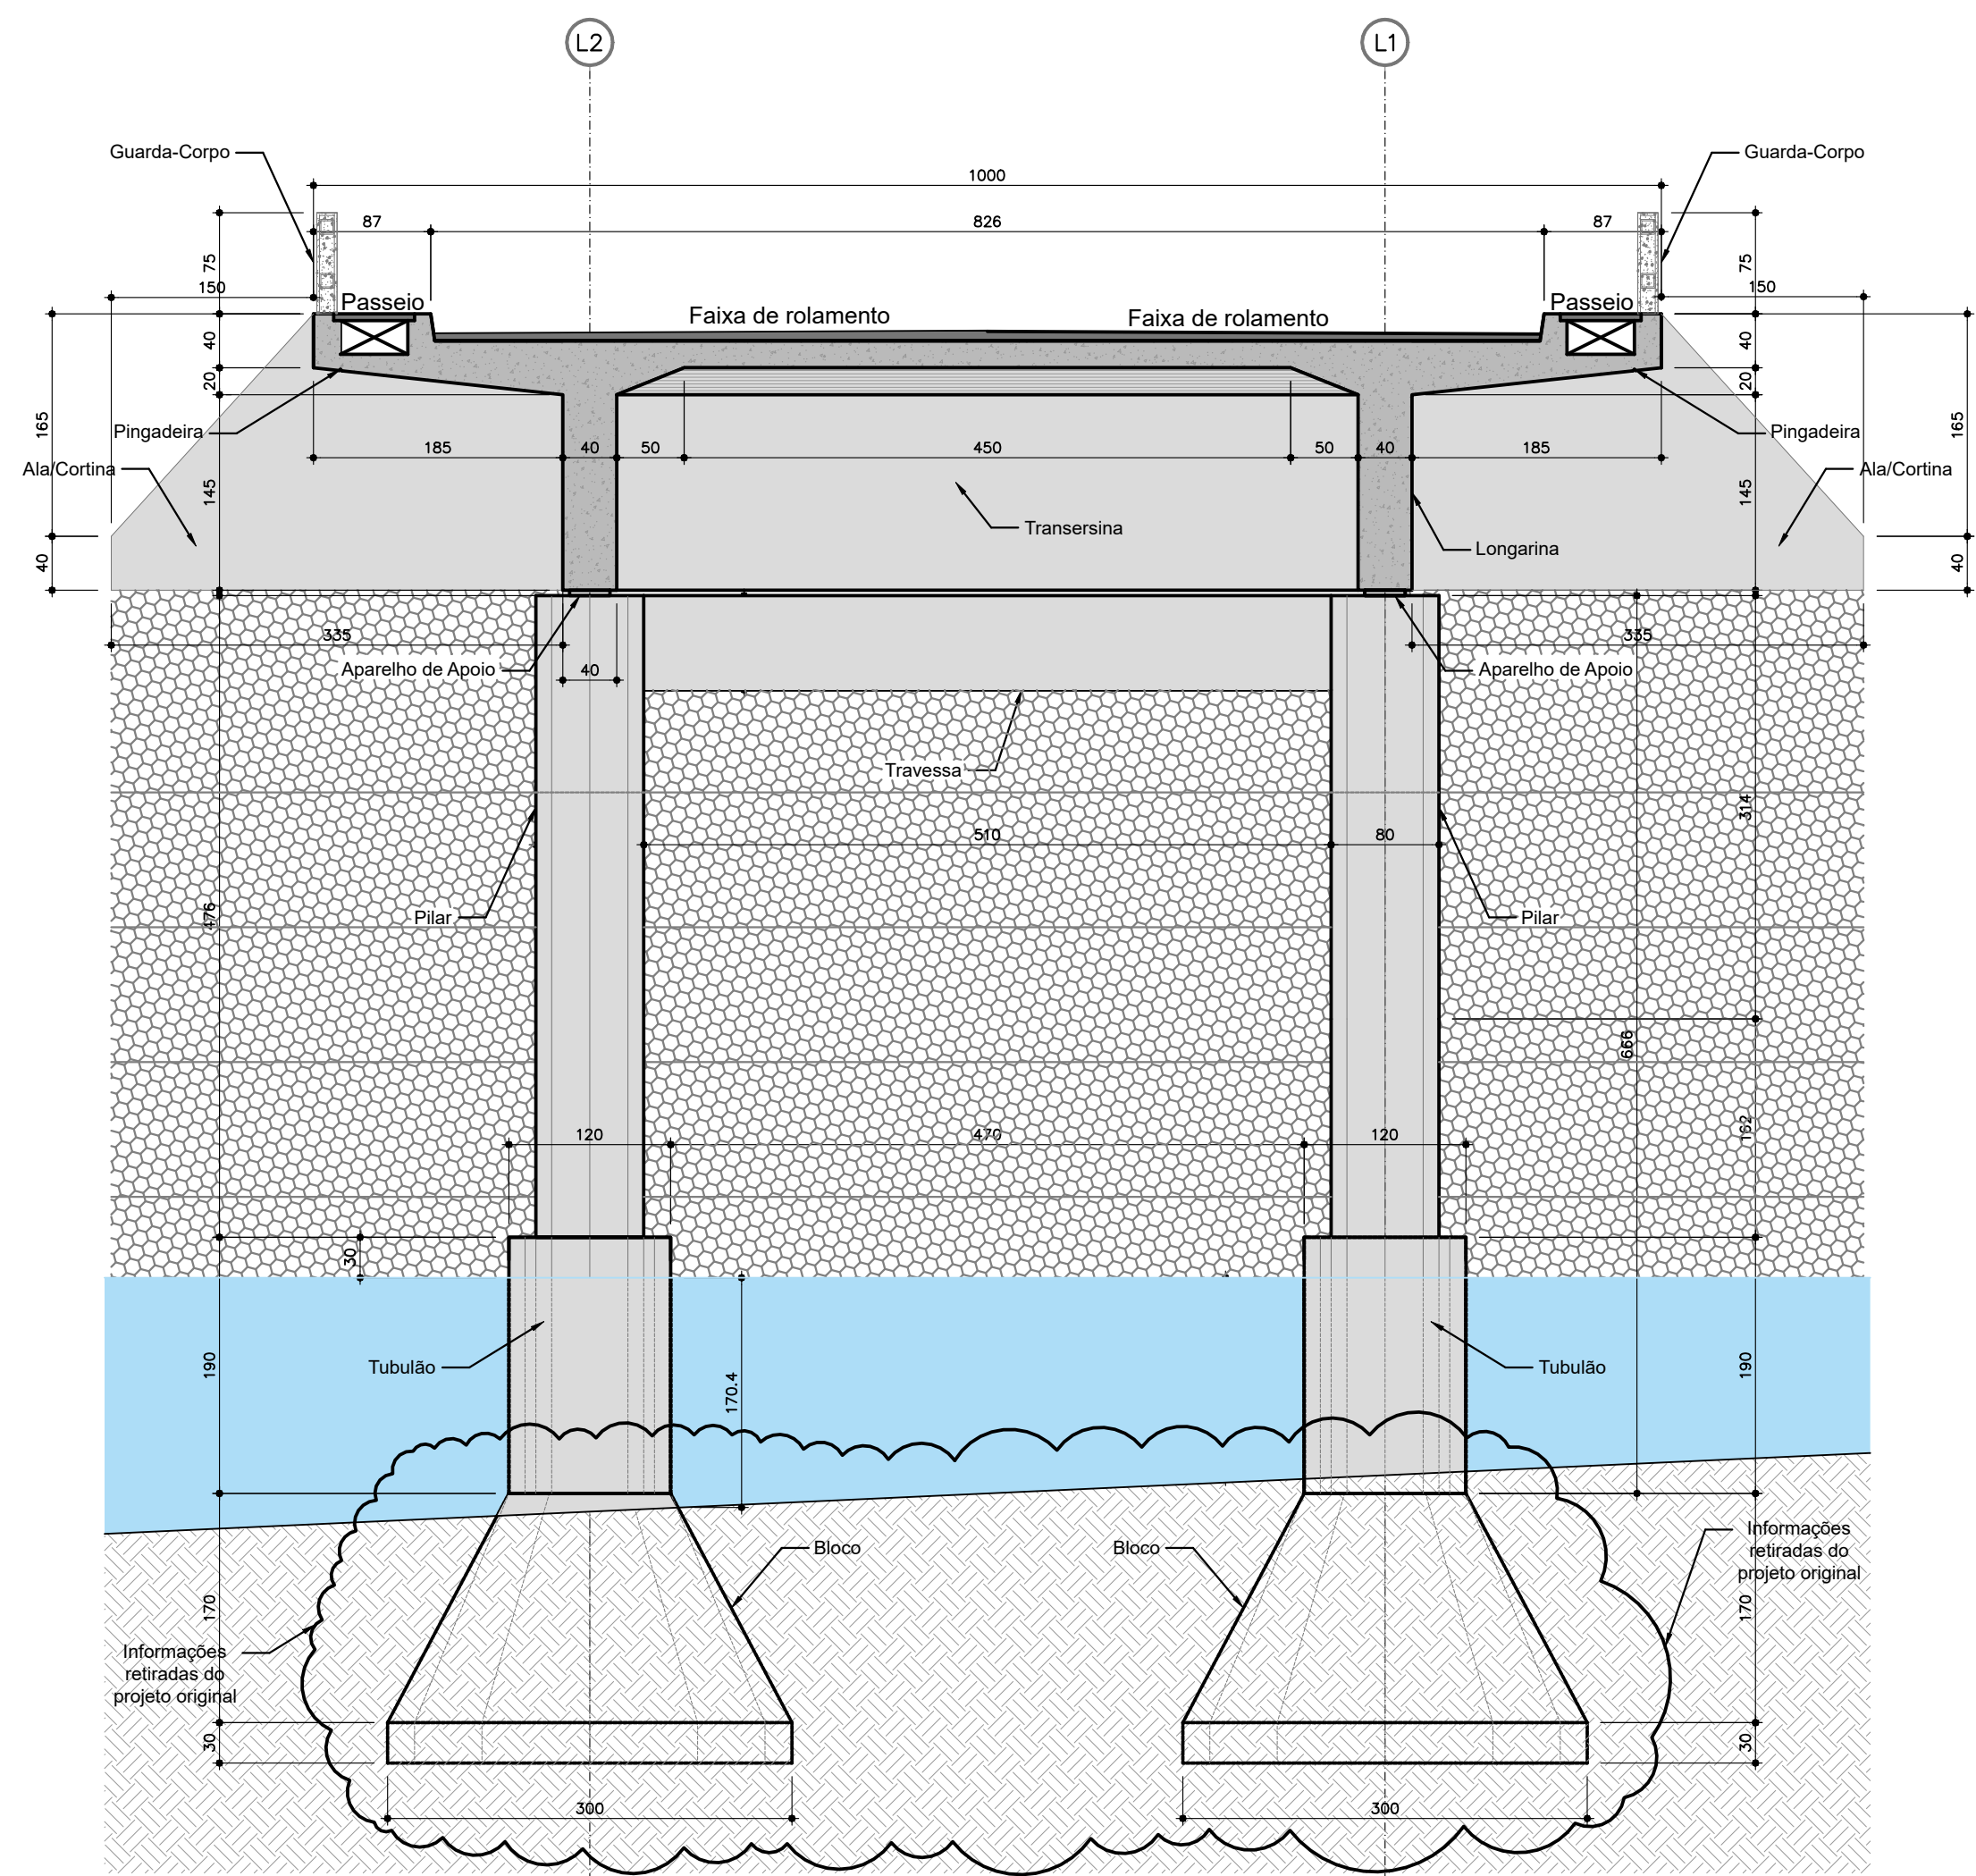

LAERCIO
TELES:87157241900

Assinado de forma digital por
LAERCIO TELES:87157241900
Dados: 2023.09.13 15:48:42
-03'00'

Eng.º Laercio Teles - CREA/SC 055813-0
Especialista em Pontes e Grandes Obras Viárias

NOTAS GERAIS:
- OS NÍVEIS INDICADOS ESTÃO EM METROS, DEMAIS DIMENSÕES ESTÃO EM CENTÍMETROS, SALVO QUANDO ESPECIFICADAS;
- CARACTERÍSTICAS DA CARGA MÓVEL: CLASSE 24 - NBS - 1960;
- CARACTERÍSTICAS DA INFRAESTRUTURA: TUBULÃO EM CONCRETO;
- CARACTERÍSTICAS DA MESOESTRUTURA: PILARES, TRAVESSAS, ALAS E CORTINAS EM CONCRETO ARMADO MOLDADOS IN LOCO;
- CARACTERÍSTICAS DA SUPERESTRUTURA: LONGARINAS EM VIGA DE CONCRETO ARMADO E LAJES DO TABULEIRO EM CONCRETO ARMADO MOLDADOS IN LOCO;
- CARACTERÍSTICAS DO APARELHO DE APOIO: ELÁSTICO TIPO FREYSSINET;




IMPACTO ENGENHARIA LTDA
FONE: +55 (47) 3635-0113 - +55 (47) 999 590 233
Avenida Dom Pedro II, Centro, Sala 02
São Bento do Sul/SC - CEP 89.2292-205
impactoengenhariatltda@gmail.com


CORREÇÕES / ATUALIZAÇÕES

06			
07			
08			
DEPARTAMENTO DE ESTRADAS DE RODAGEM DO DISTRITO FEDERAL			
SUBSEÇÃO DE PROJEÇÃO			
PROJETO DE "AS BUILT" OAE SOBRE O RIO MELCHIOR			
PLANTA E DETALHAMENTO			
ETAPA DE PROJETO	REVISÃO	REVISÃO	REVISÃO
BÁSICO	DF-180	180EDF0290	LAERCIO TELES
ESCALA IV:	1:1.000	SUBTRECHO	CHIEF: 055813-0
TRILHA	01/03	DESENHO	KARLA E.H. TELES
COSSO	DE_PT_DF-180 -019020-A-EX-EC-023		

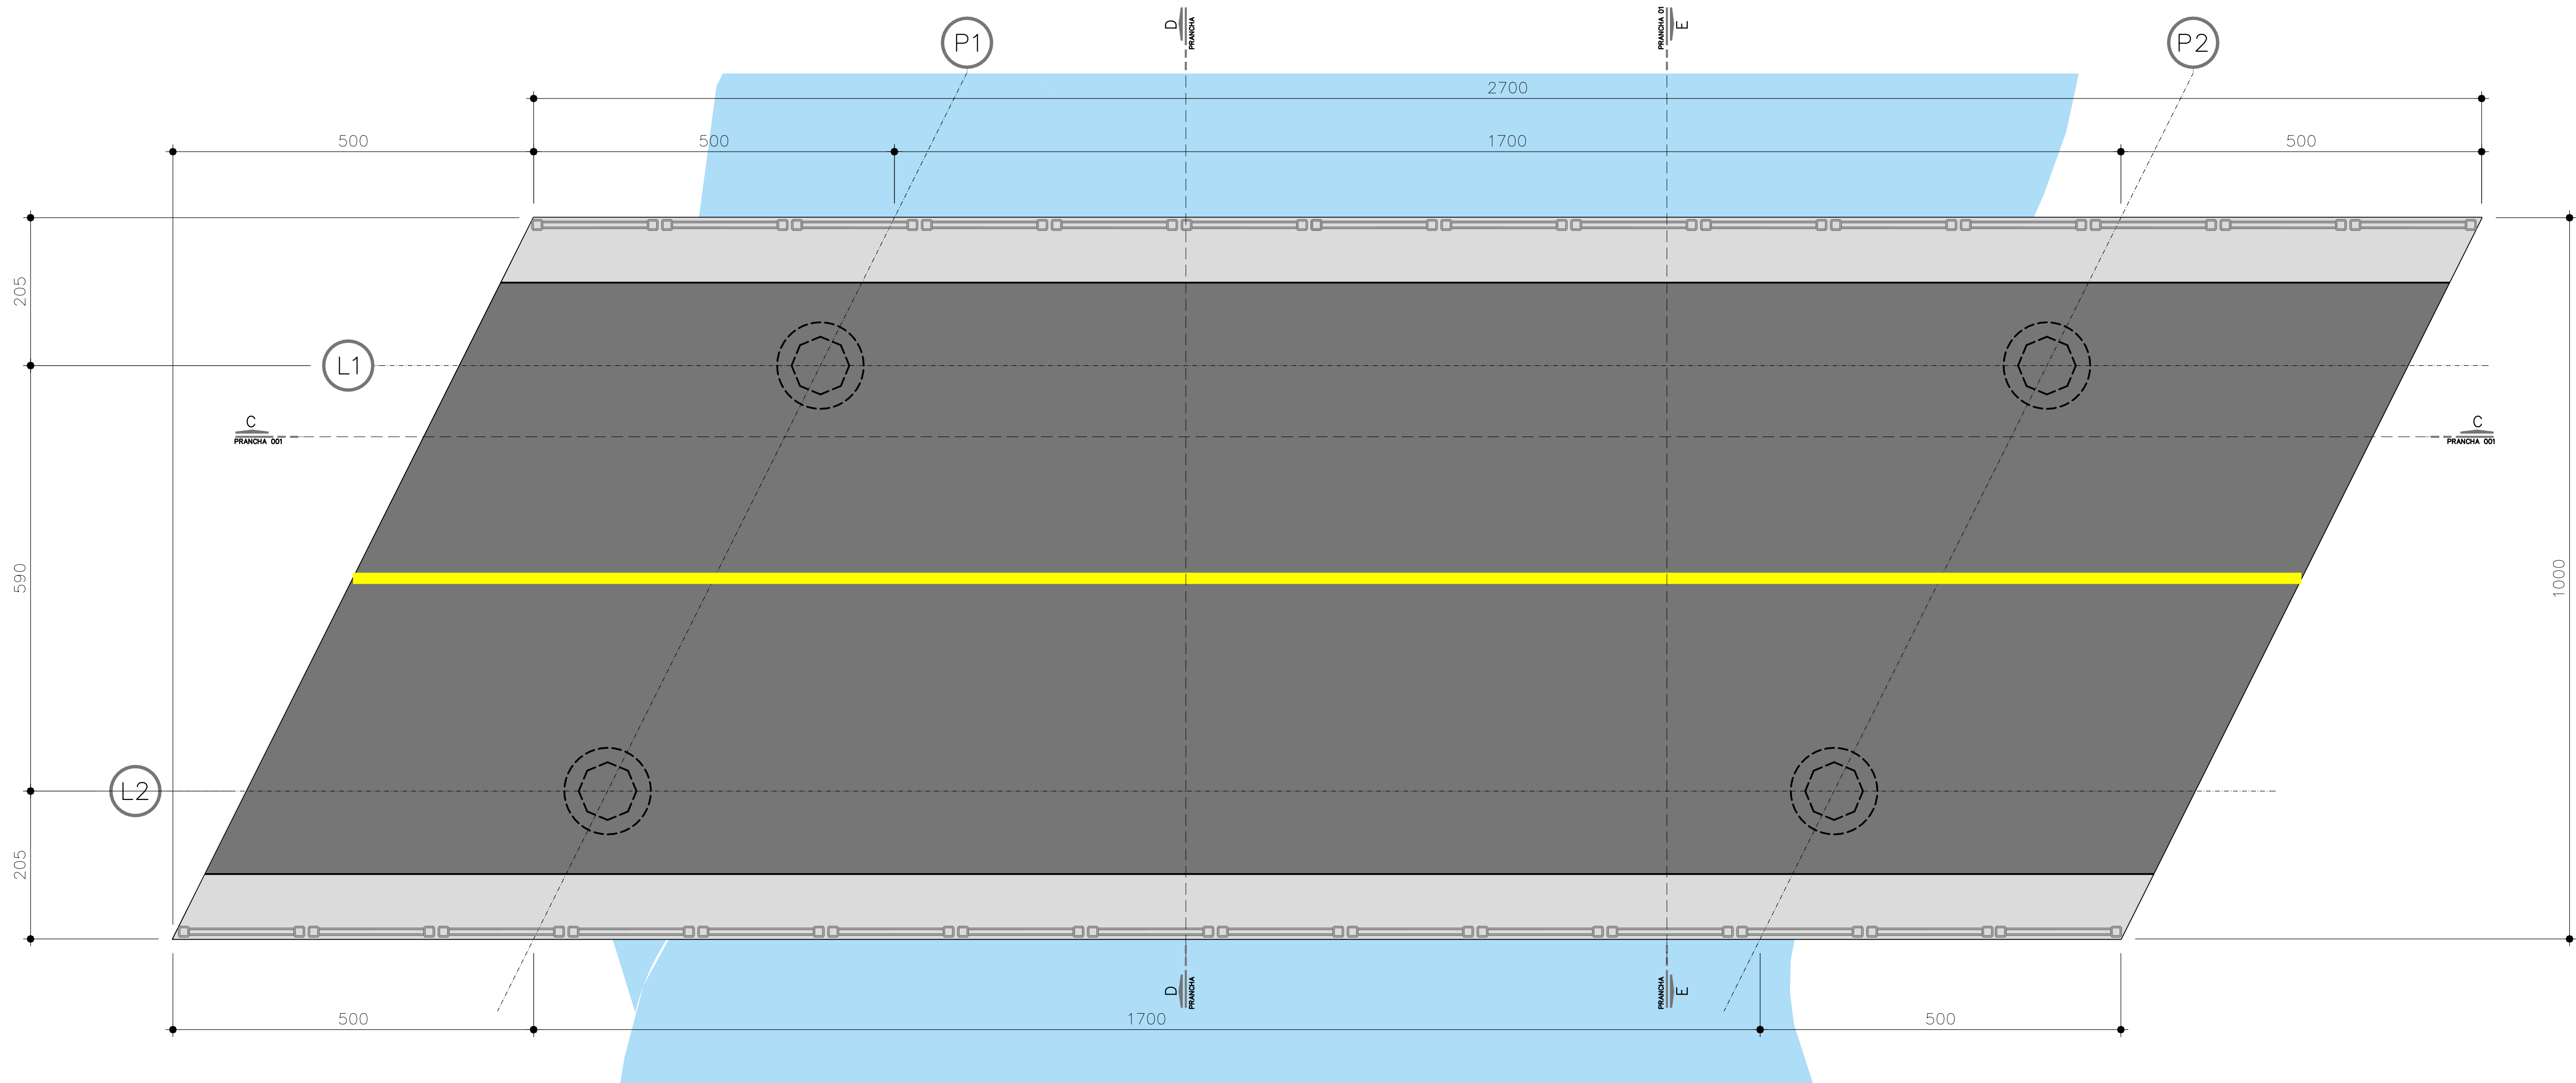

05 | PLANTA BAIXA TABULEIRO
ESCALA 1/50

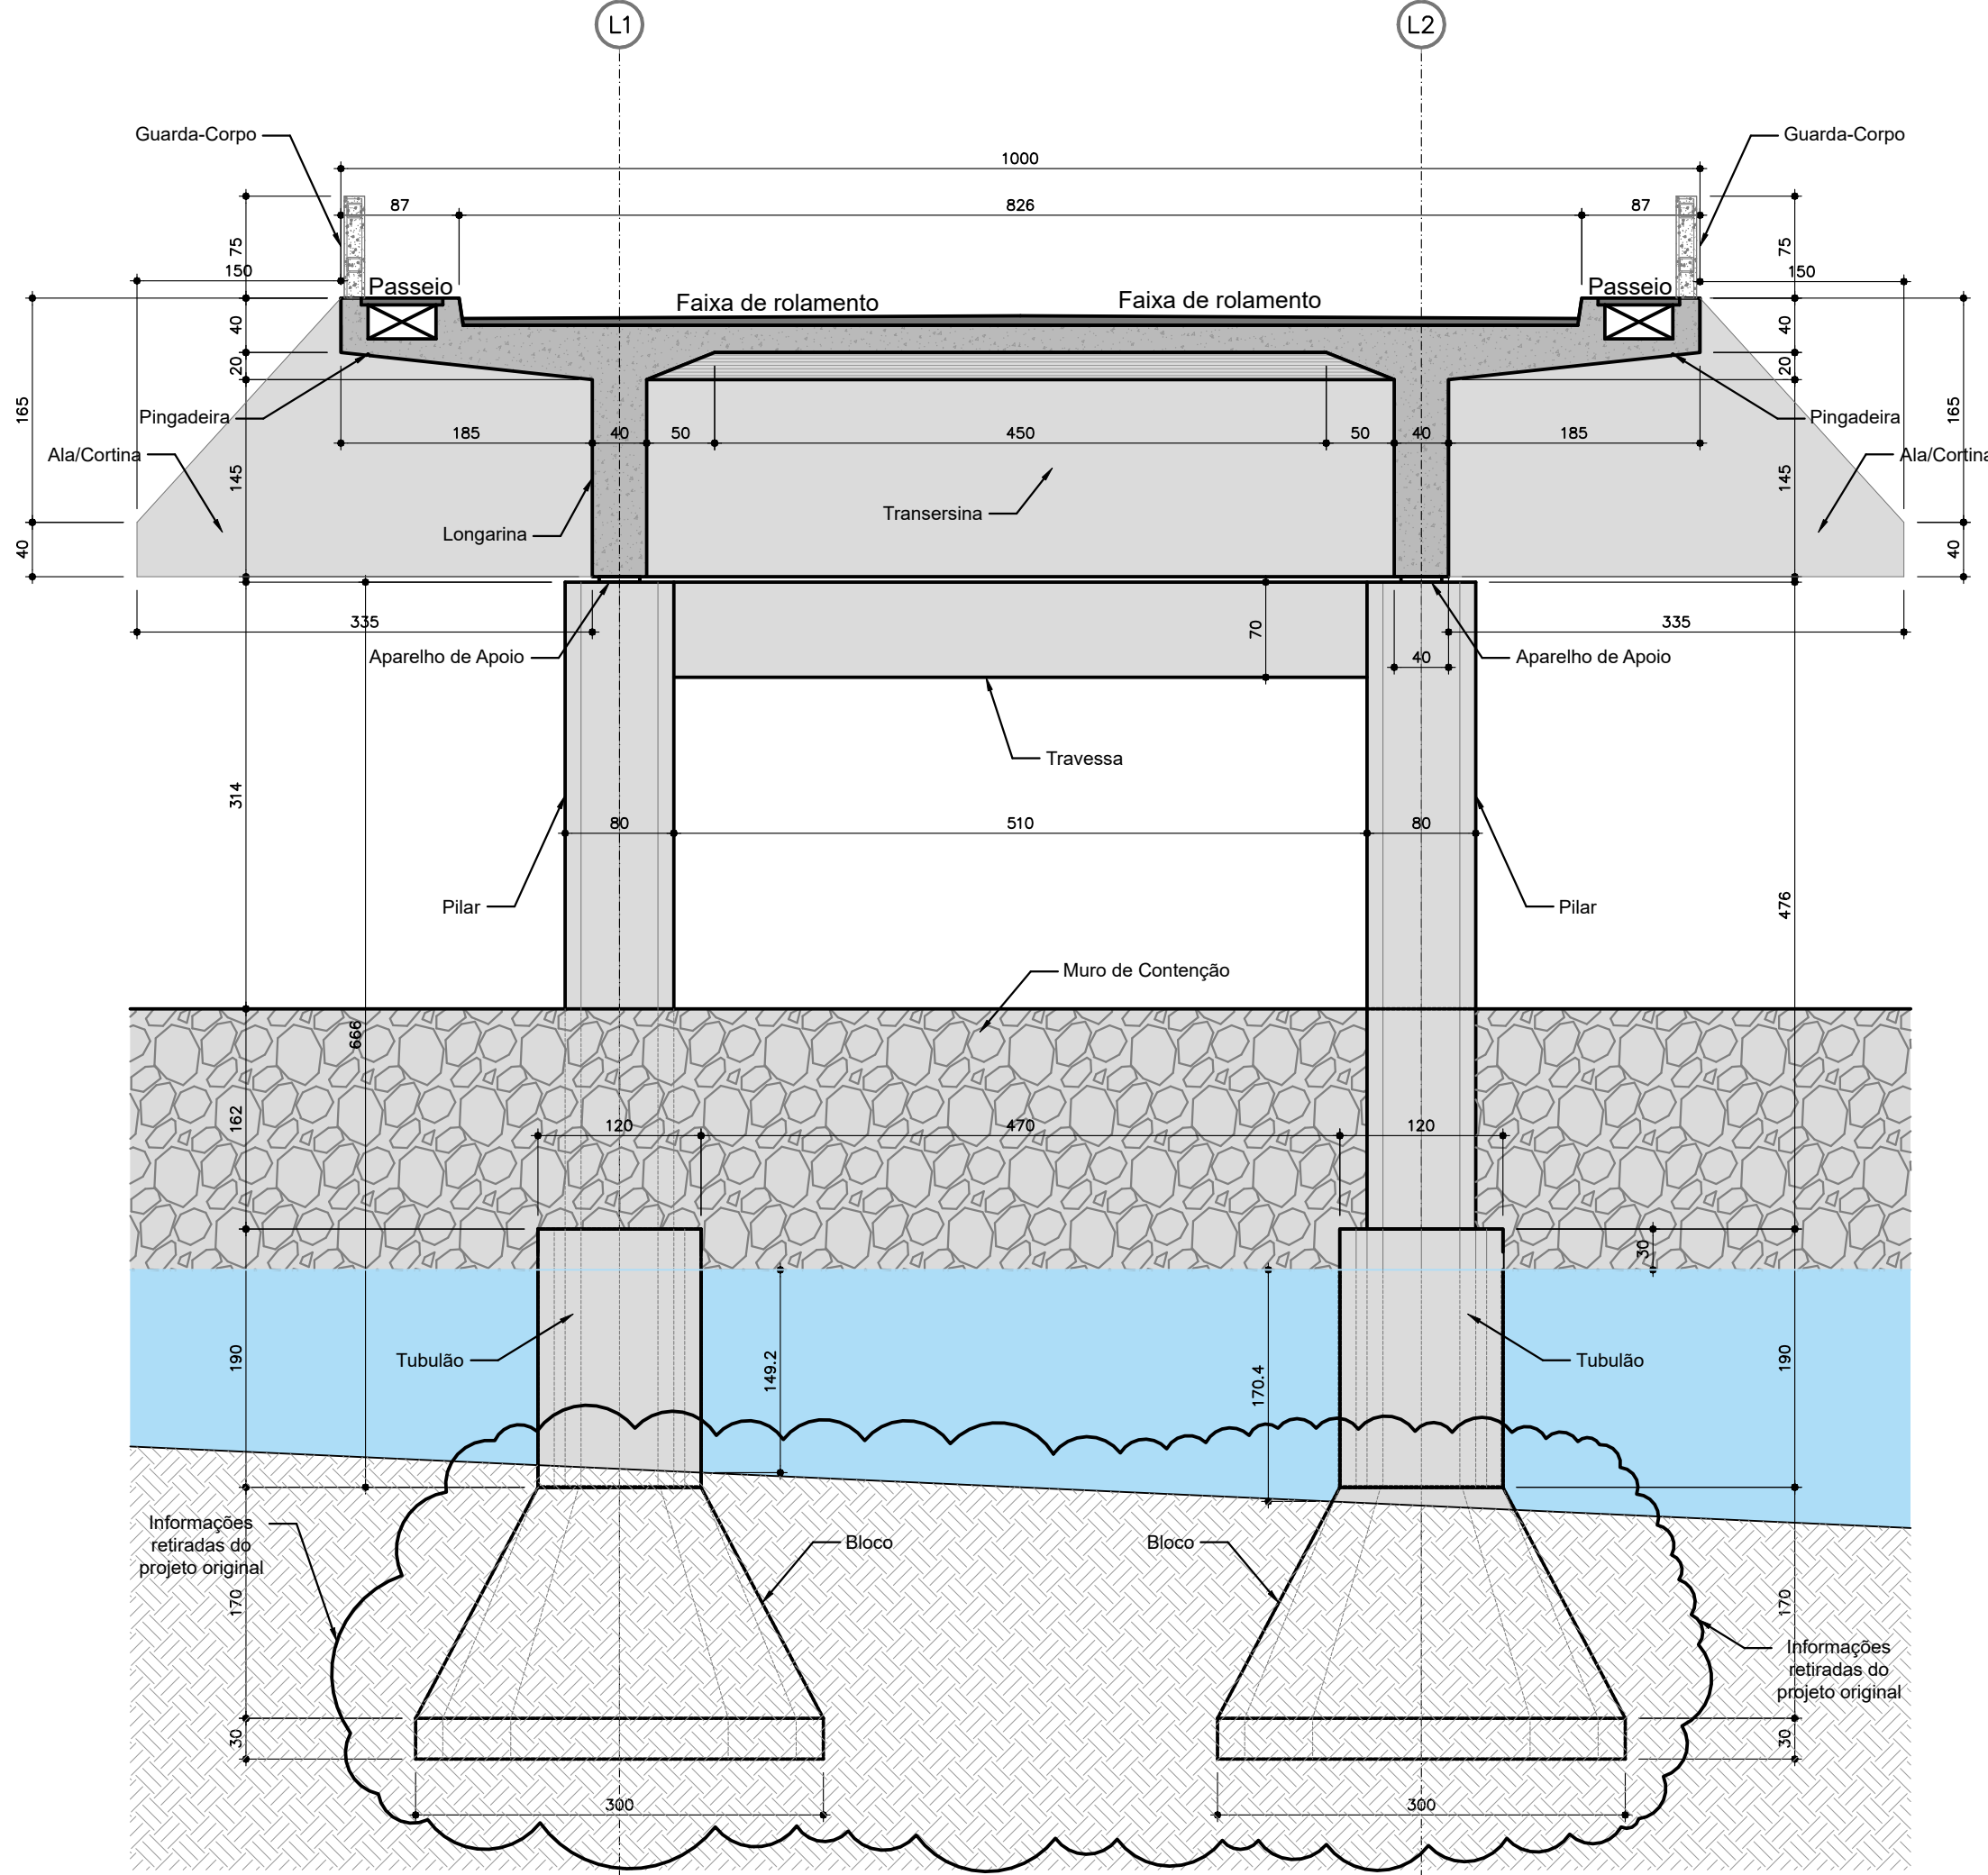

06 | CORTE EE - PÓRTICO 02
ESCALA 1/50

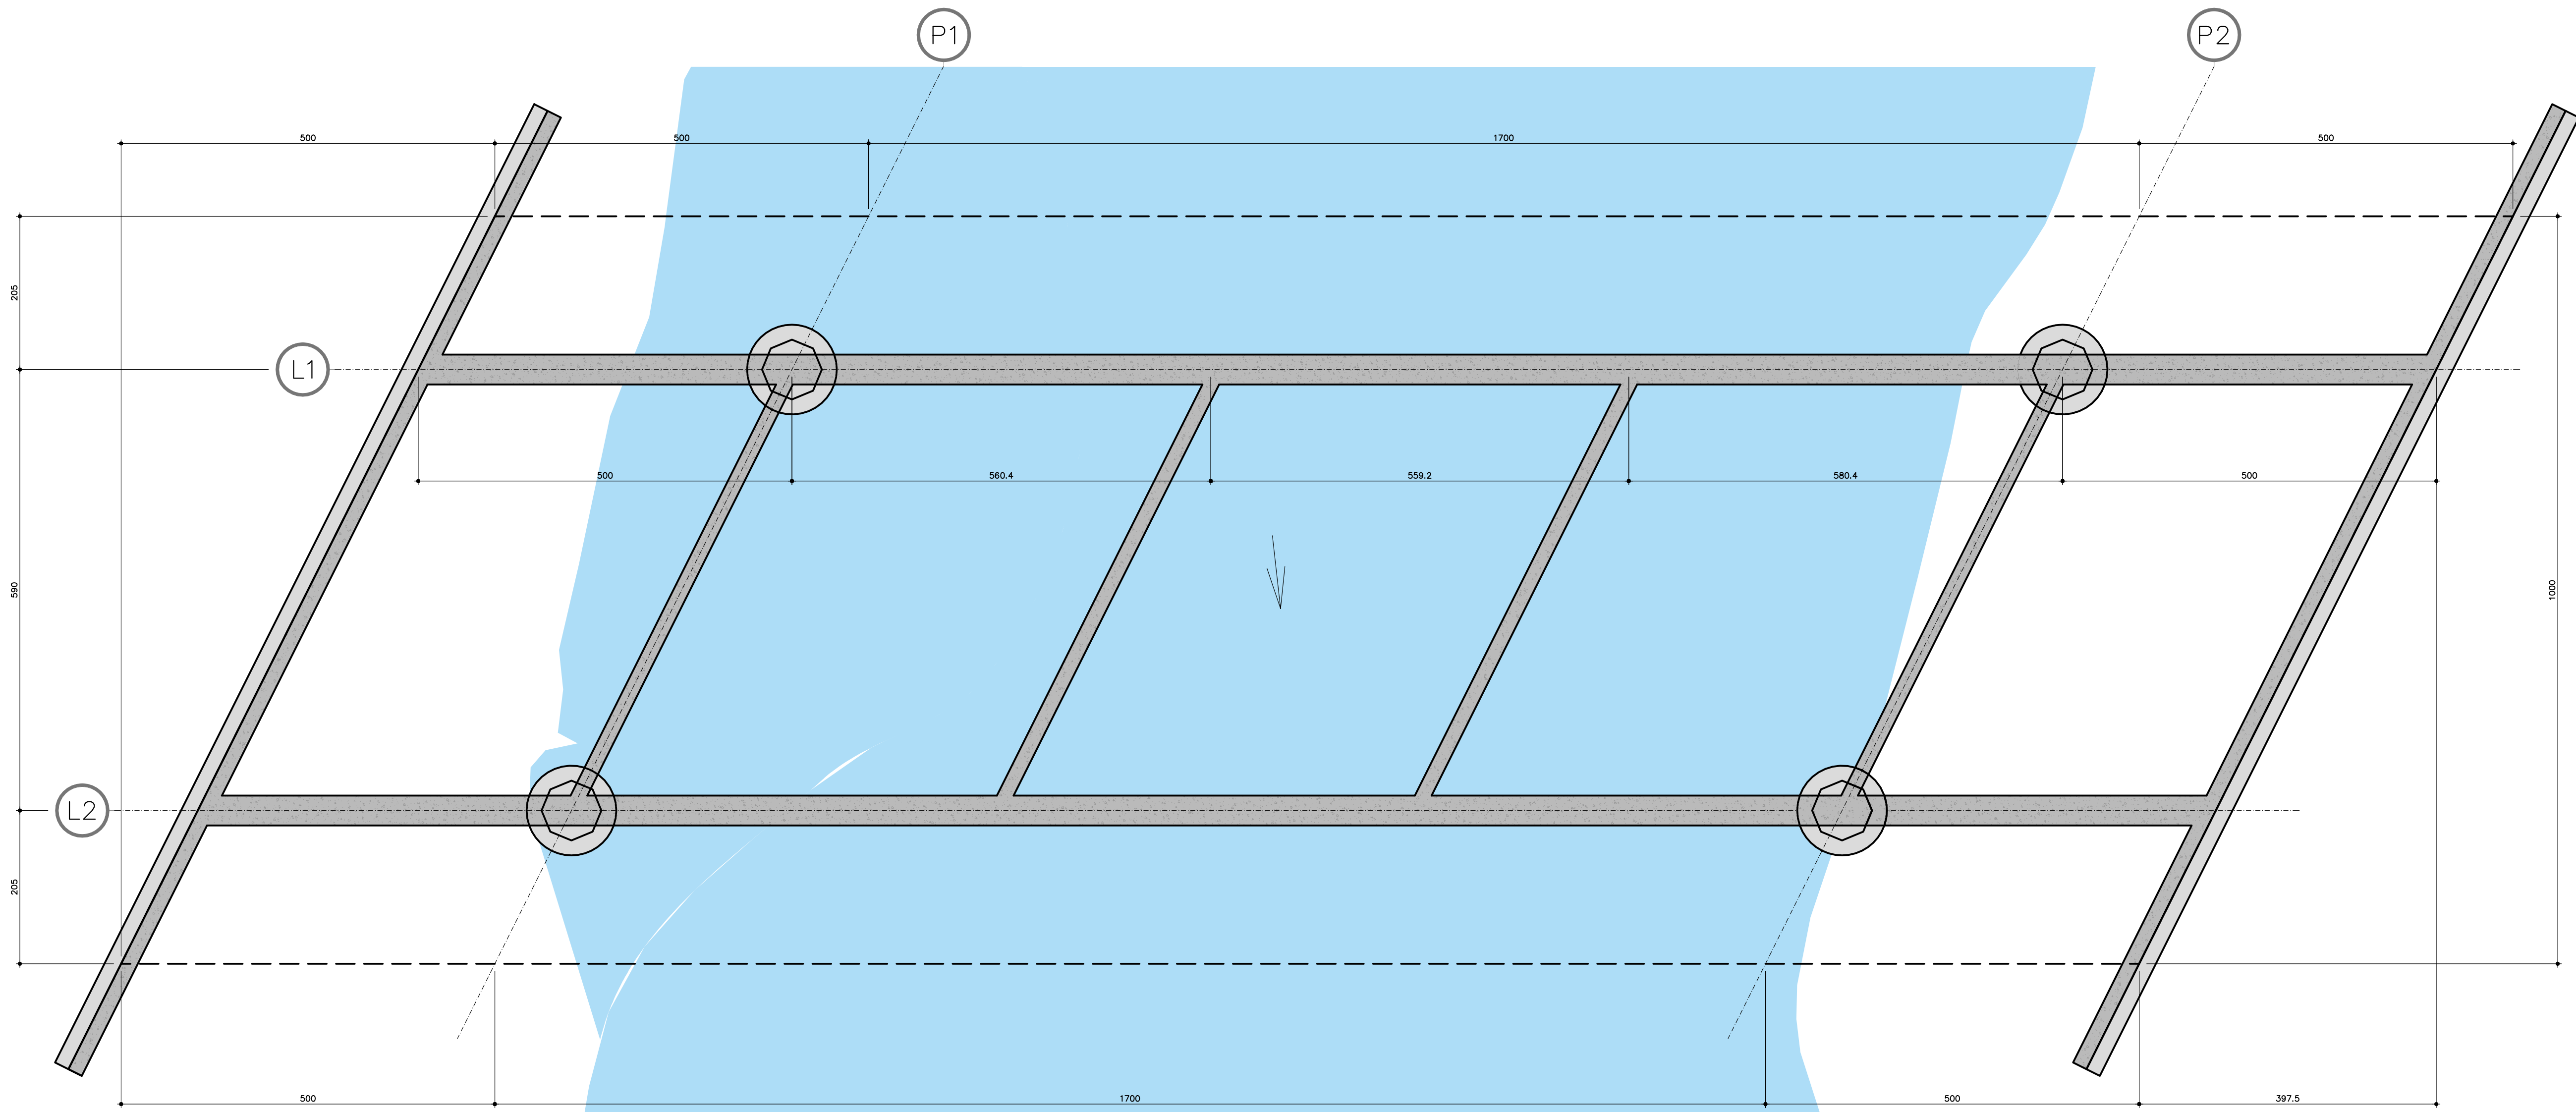

07 | CORTE AA
ESCALA 1/50

Assinado de forma digital por
LAERCIO TELLES:87157241900 LAERCIO TELLES:87157241900
Dados: 2023.09.13 15:49:12 -03'00'

Eng.º Laércio Telles - CREA/SC 055813-0
Especialista em Pontes e Grandes Obras Viárias

NOTAS GERAIS:
- OS NÍVEIS INDICADOS ESTÃO EM METROS, DEMAIS DIMENSÕES ESTÃO EM CENTÍMETROS, SALVO QUANDO ESPECIFICADAS;
- CARACTERÍSTICAS DA CARGA MÓVEL: CLASSE 24 - NBS - 1960;
- CARACTERÍSTICAS DA INFRAESTRUTURA: TUBULÃO EM CONCRETO;
- CARACTERÍSTICAS DA MESOESTRUTURA: PILARES, TRAVESSAS, ALAS E CORTINAS EM CONCRETO ARMADO MOLDADOS IN LOCO;
- CARACTERÍSTICAS DA SUPERESTRUTURA: LONGARINAS EM VIGA DE CONCRETO ARMADO E LAJES DO TABULEIRO EM CONCRETO ARMADO MOLDADOS IN LOCO;
- CARACTERÍSTICAS DO APARELHO DE APOIO: ELÁSTICO TIPO FREYSSINET;




IMPACTO ENGENHARIA LTDA
FONE: +55 (47) 3635-0113 - +55 (47) 999 590 233
Avenida Dom Pedro II, Centro, Sala 02
São Bento do Sul/SC - CEP 89.2292-205
impactoengenhariatltda@gmail.com

CORREÇÕES / ATUALIZAÇÕES

06				
07				
08				
DEPARTAMENTO DE ESTRADAS DE RODAGEM DO DISTRITO FEDERAL

07				
08				
09				
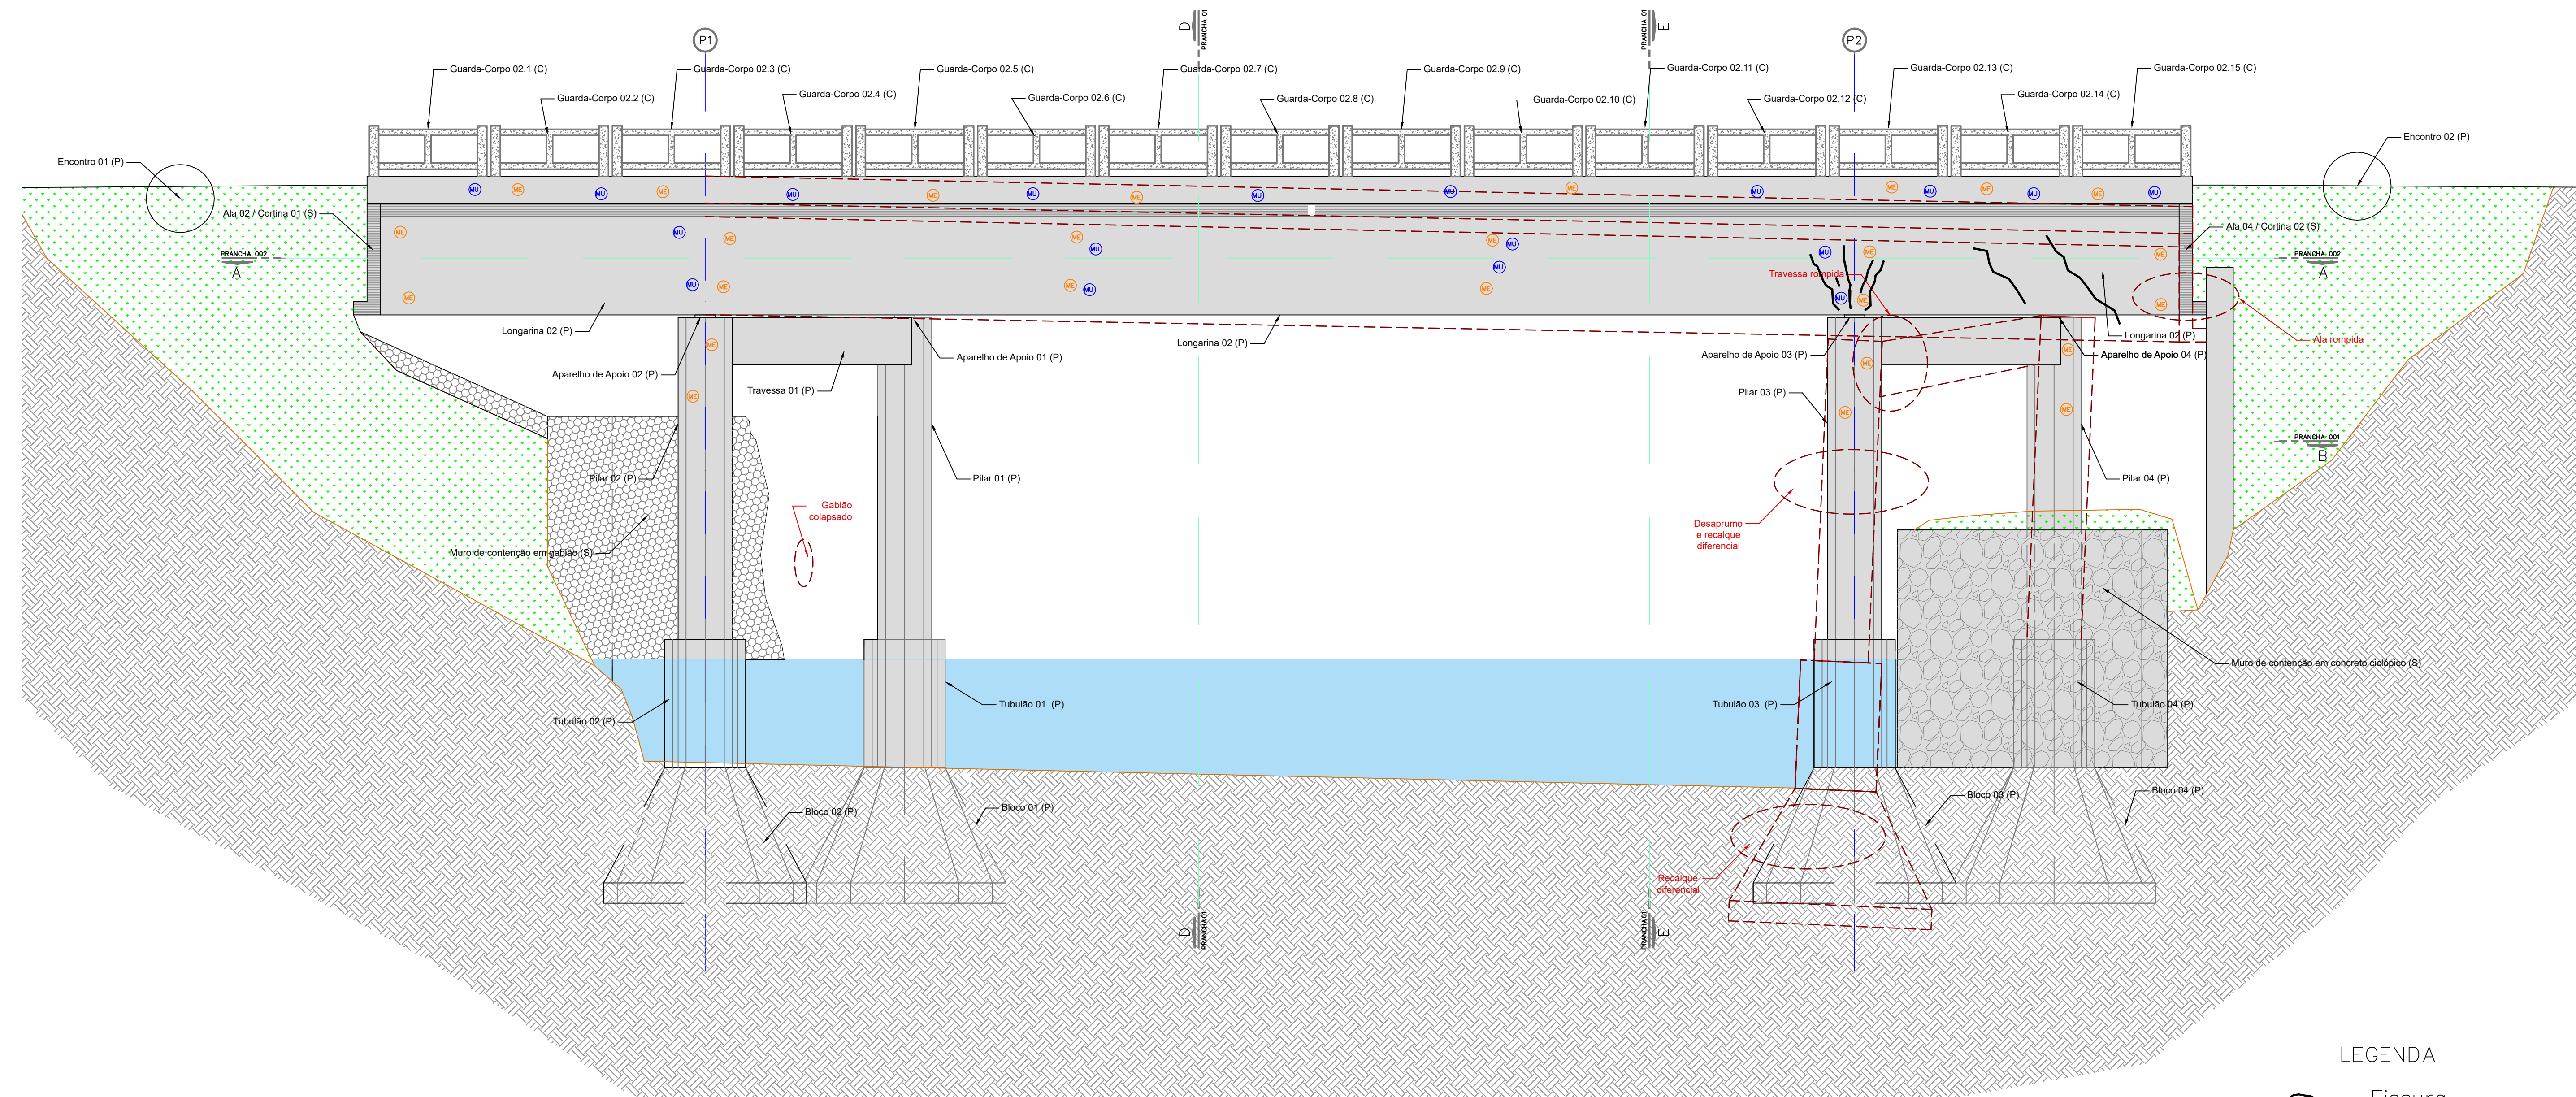


01 | ELEVÇÃO SUDOESTE (MAPEAMENTO DAS ANOMALIAS)

ESCALA 1/50

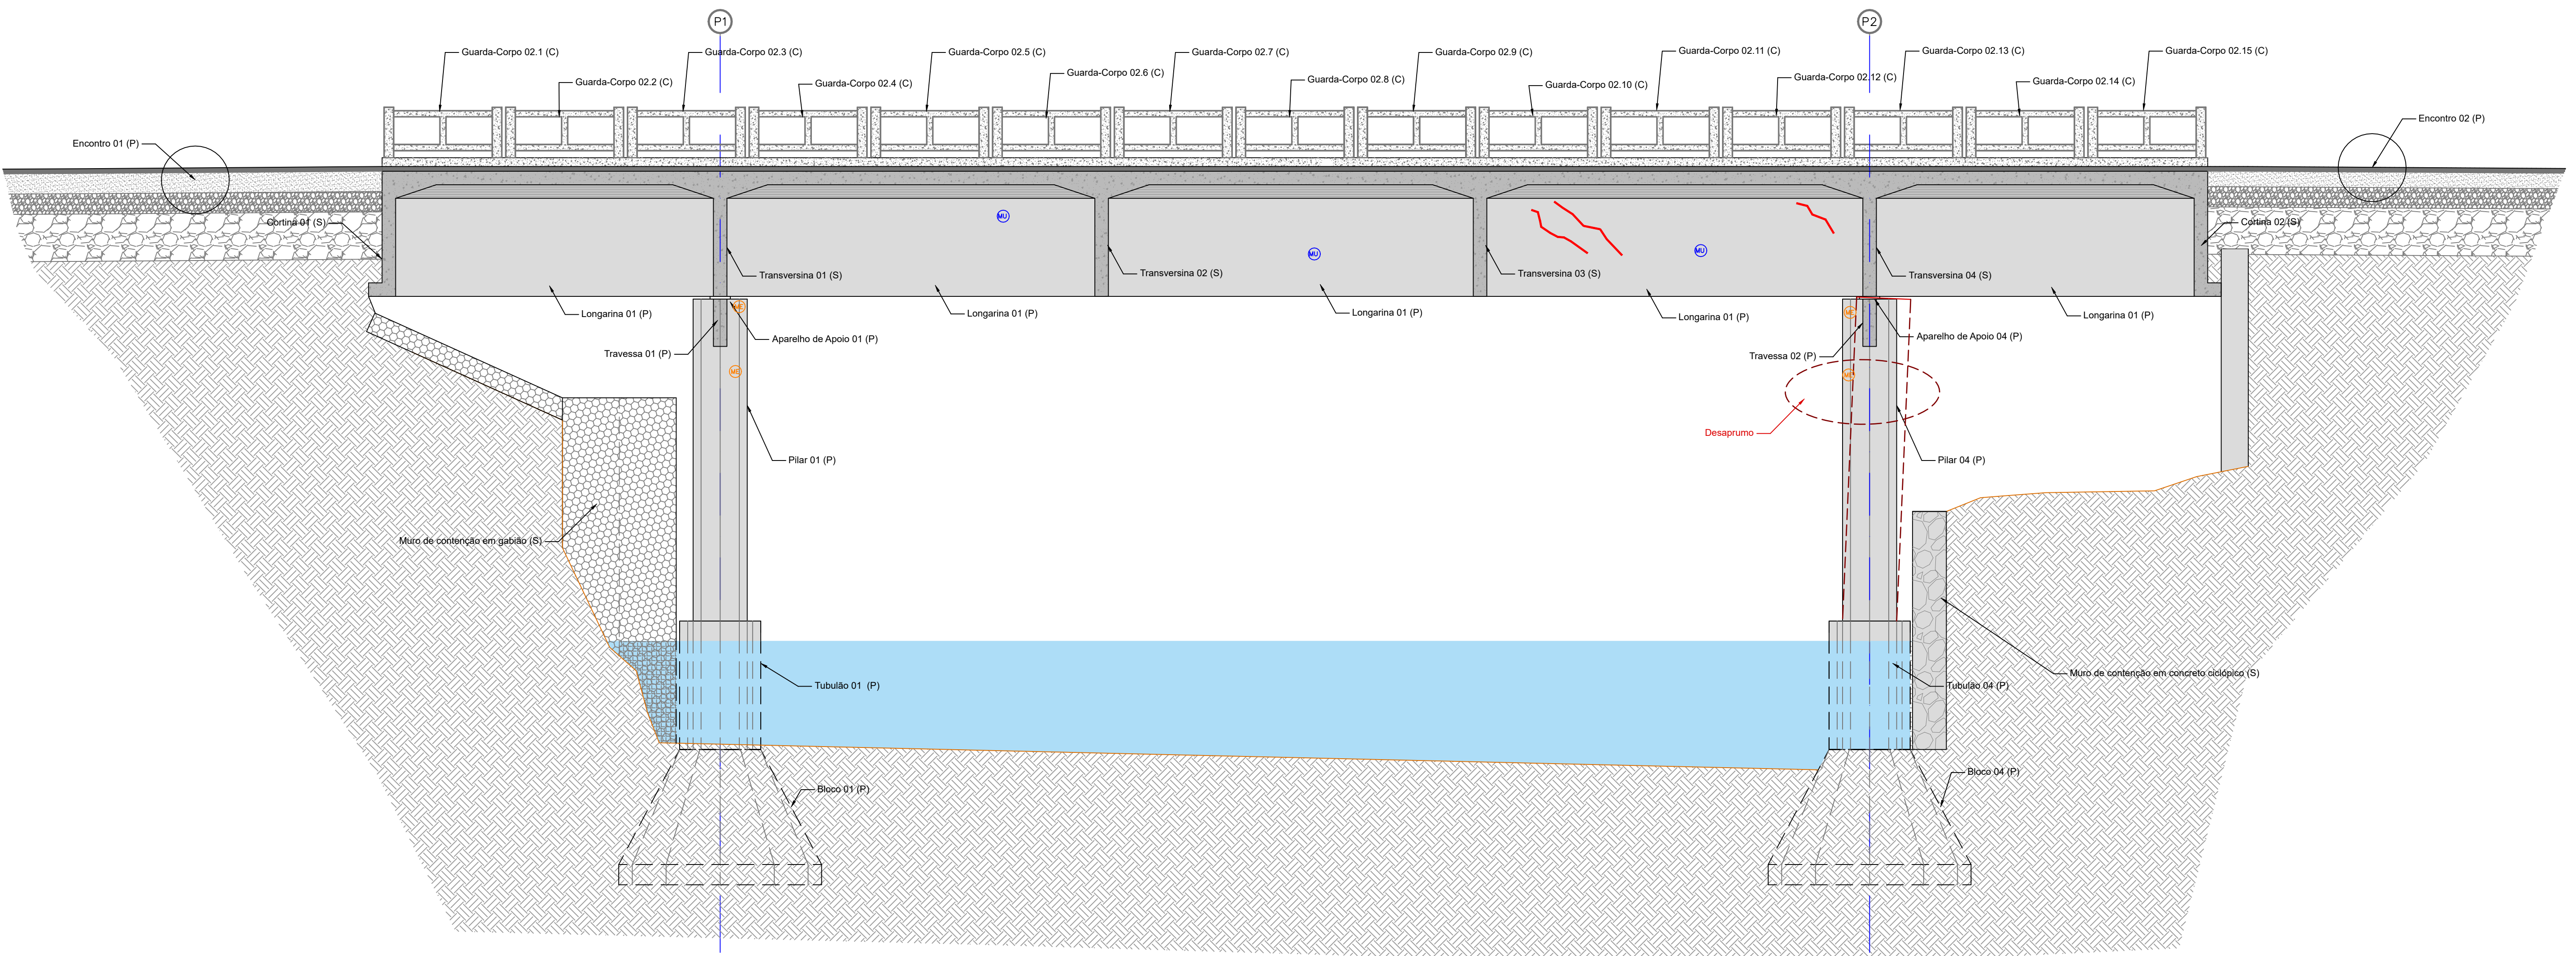


03 | CORTE CC (MAPEAMENTO DAS ANOMALIAS)

ESCALA 1/50

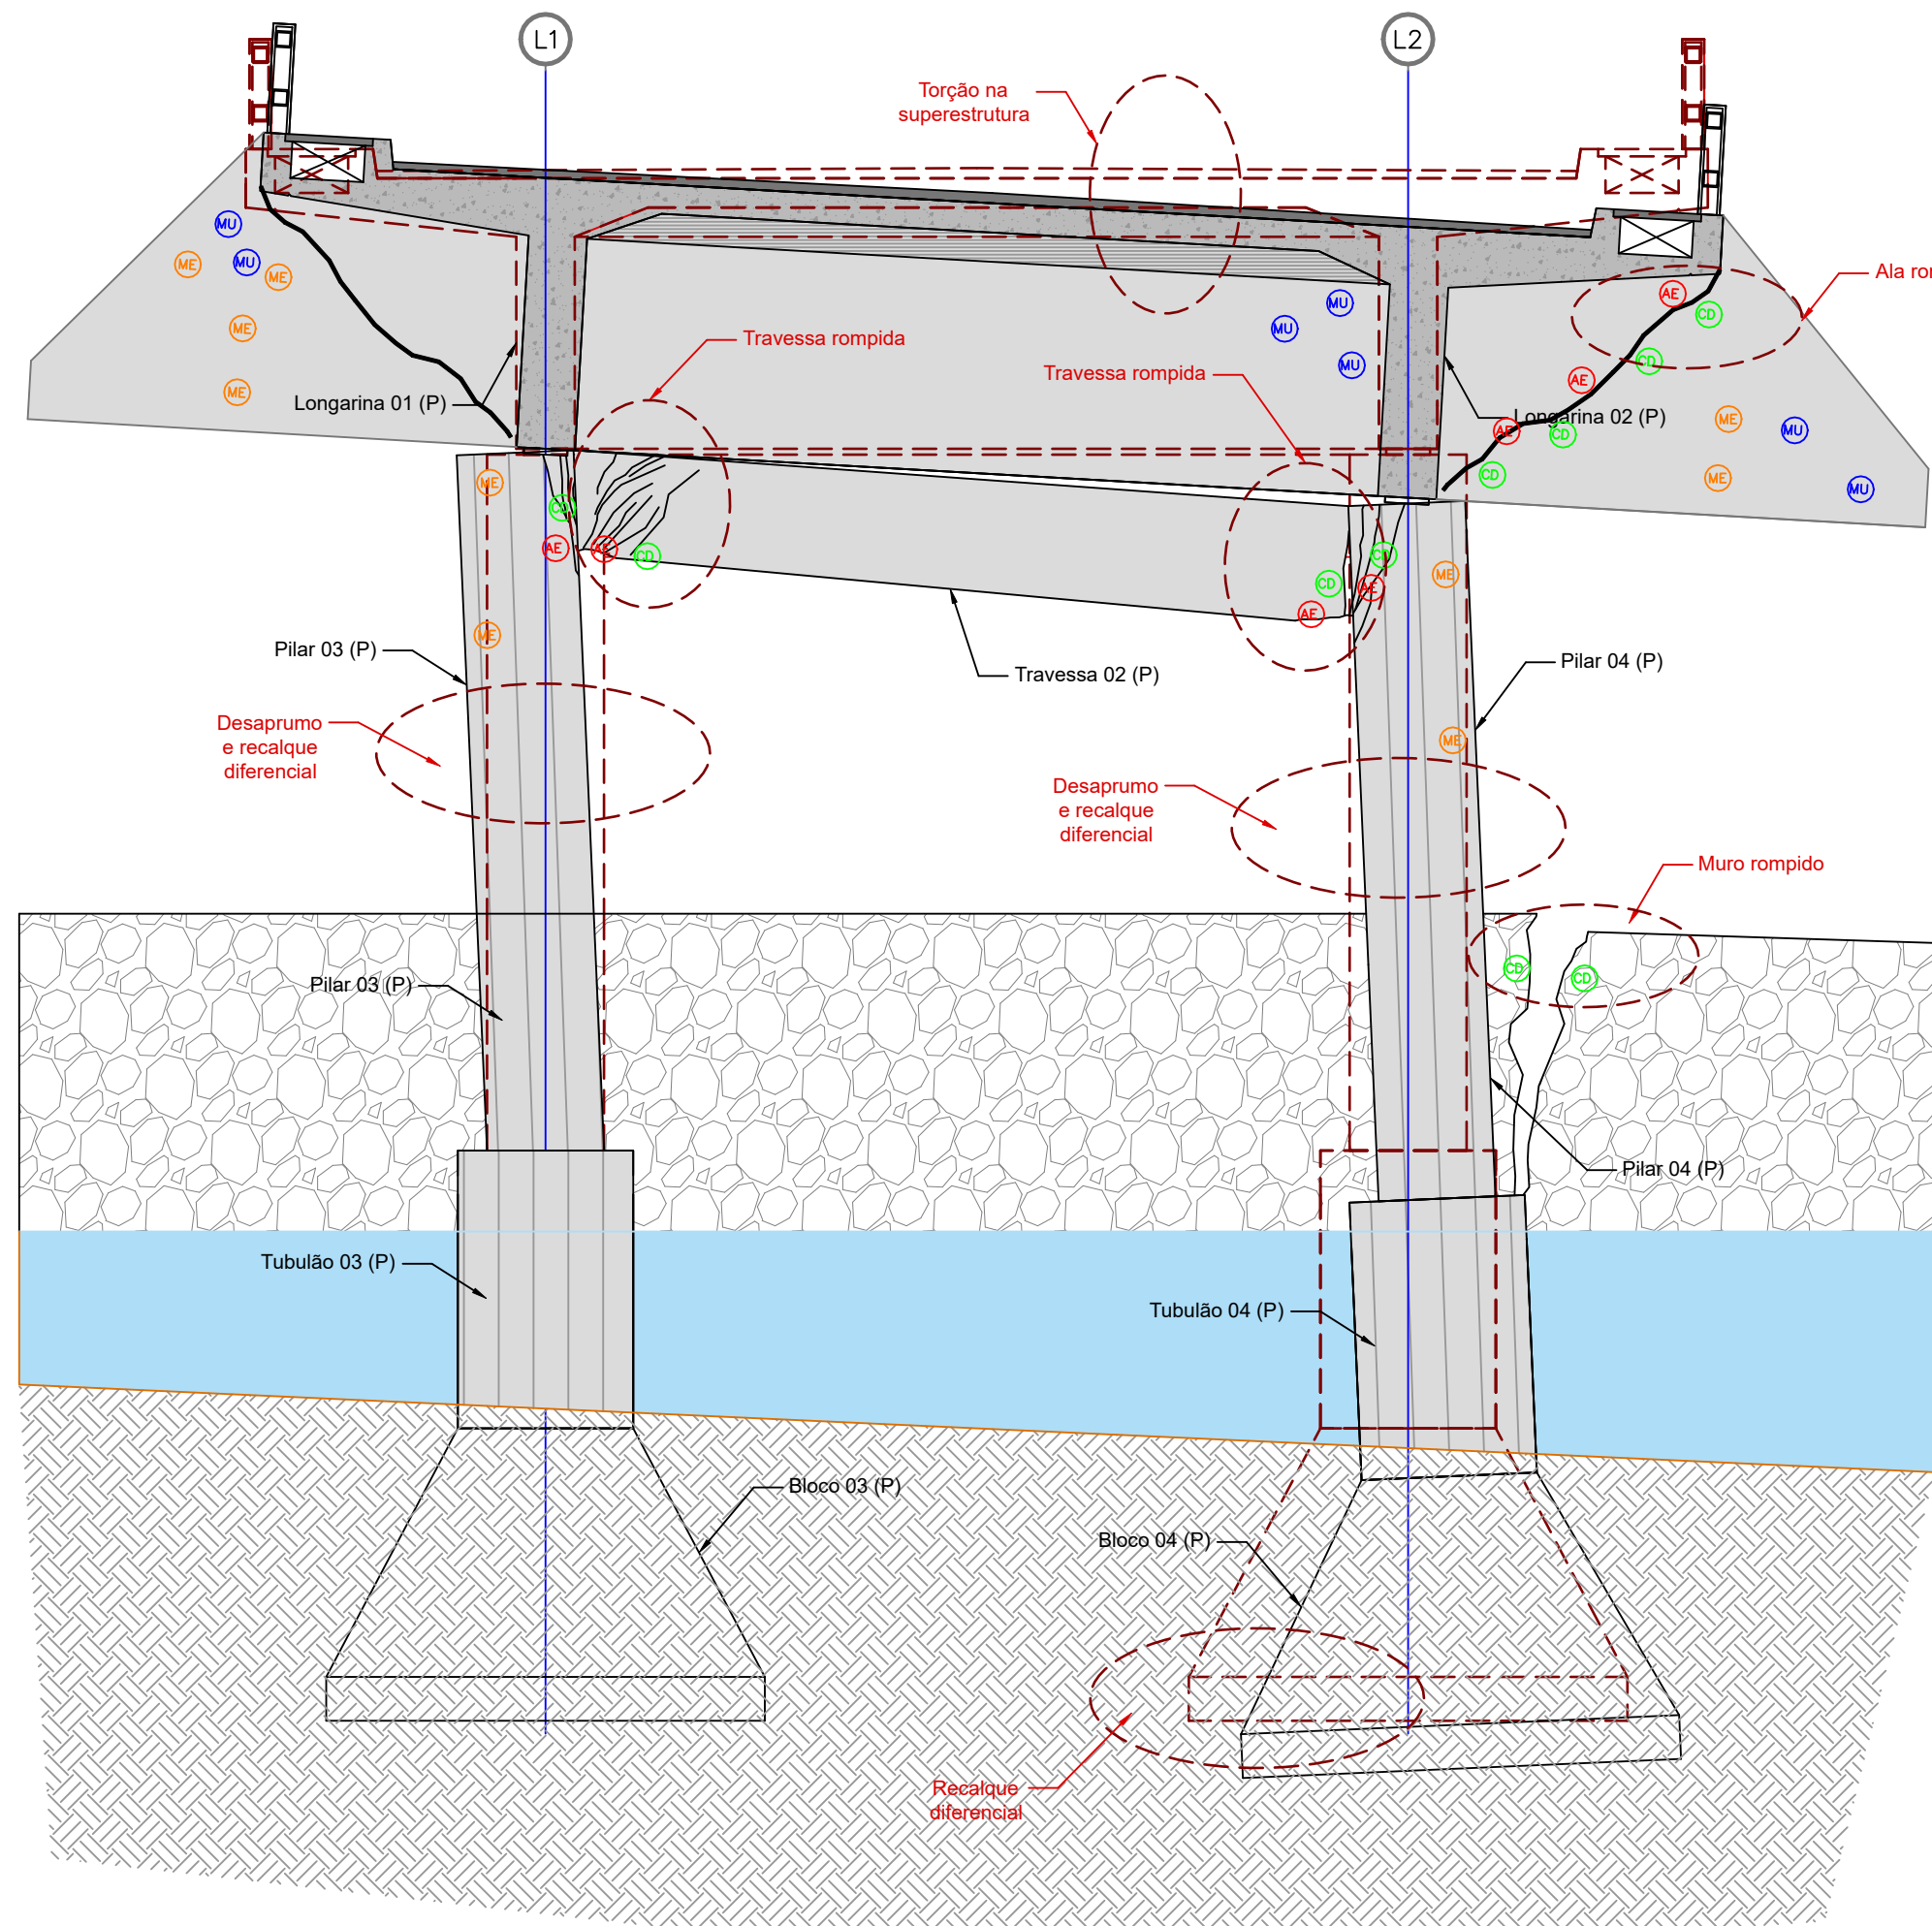

02 | CORTE EE - PÓRTICO 02 (MAPEAMENTO DAS ANOMALIAS)

ESCALA 1/50

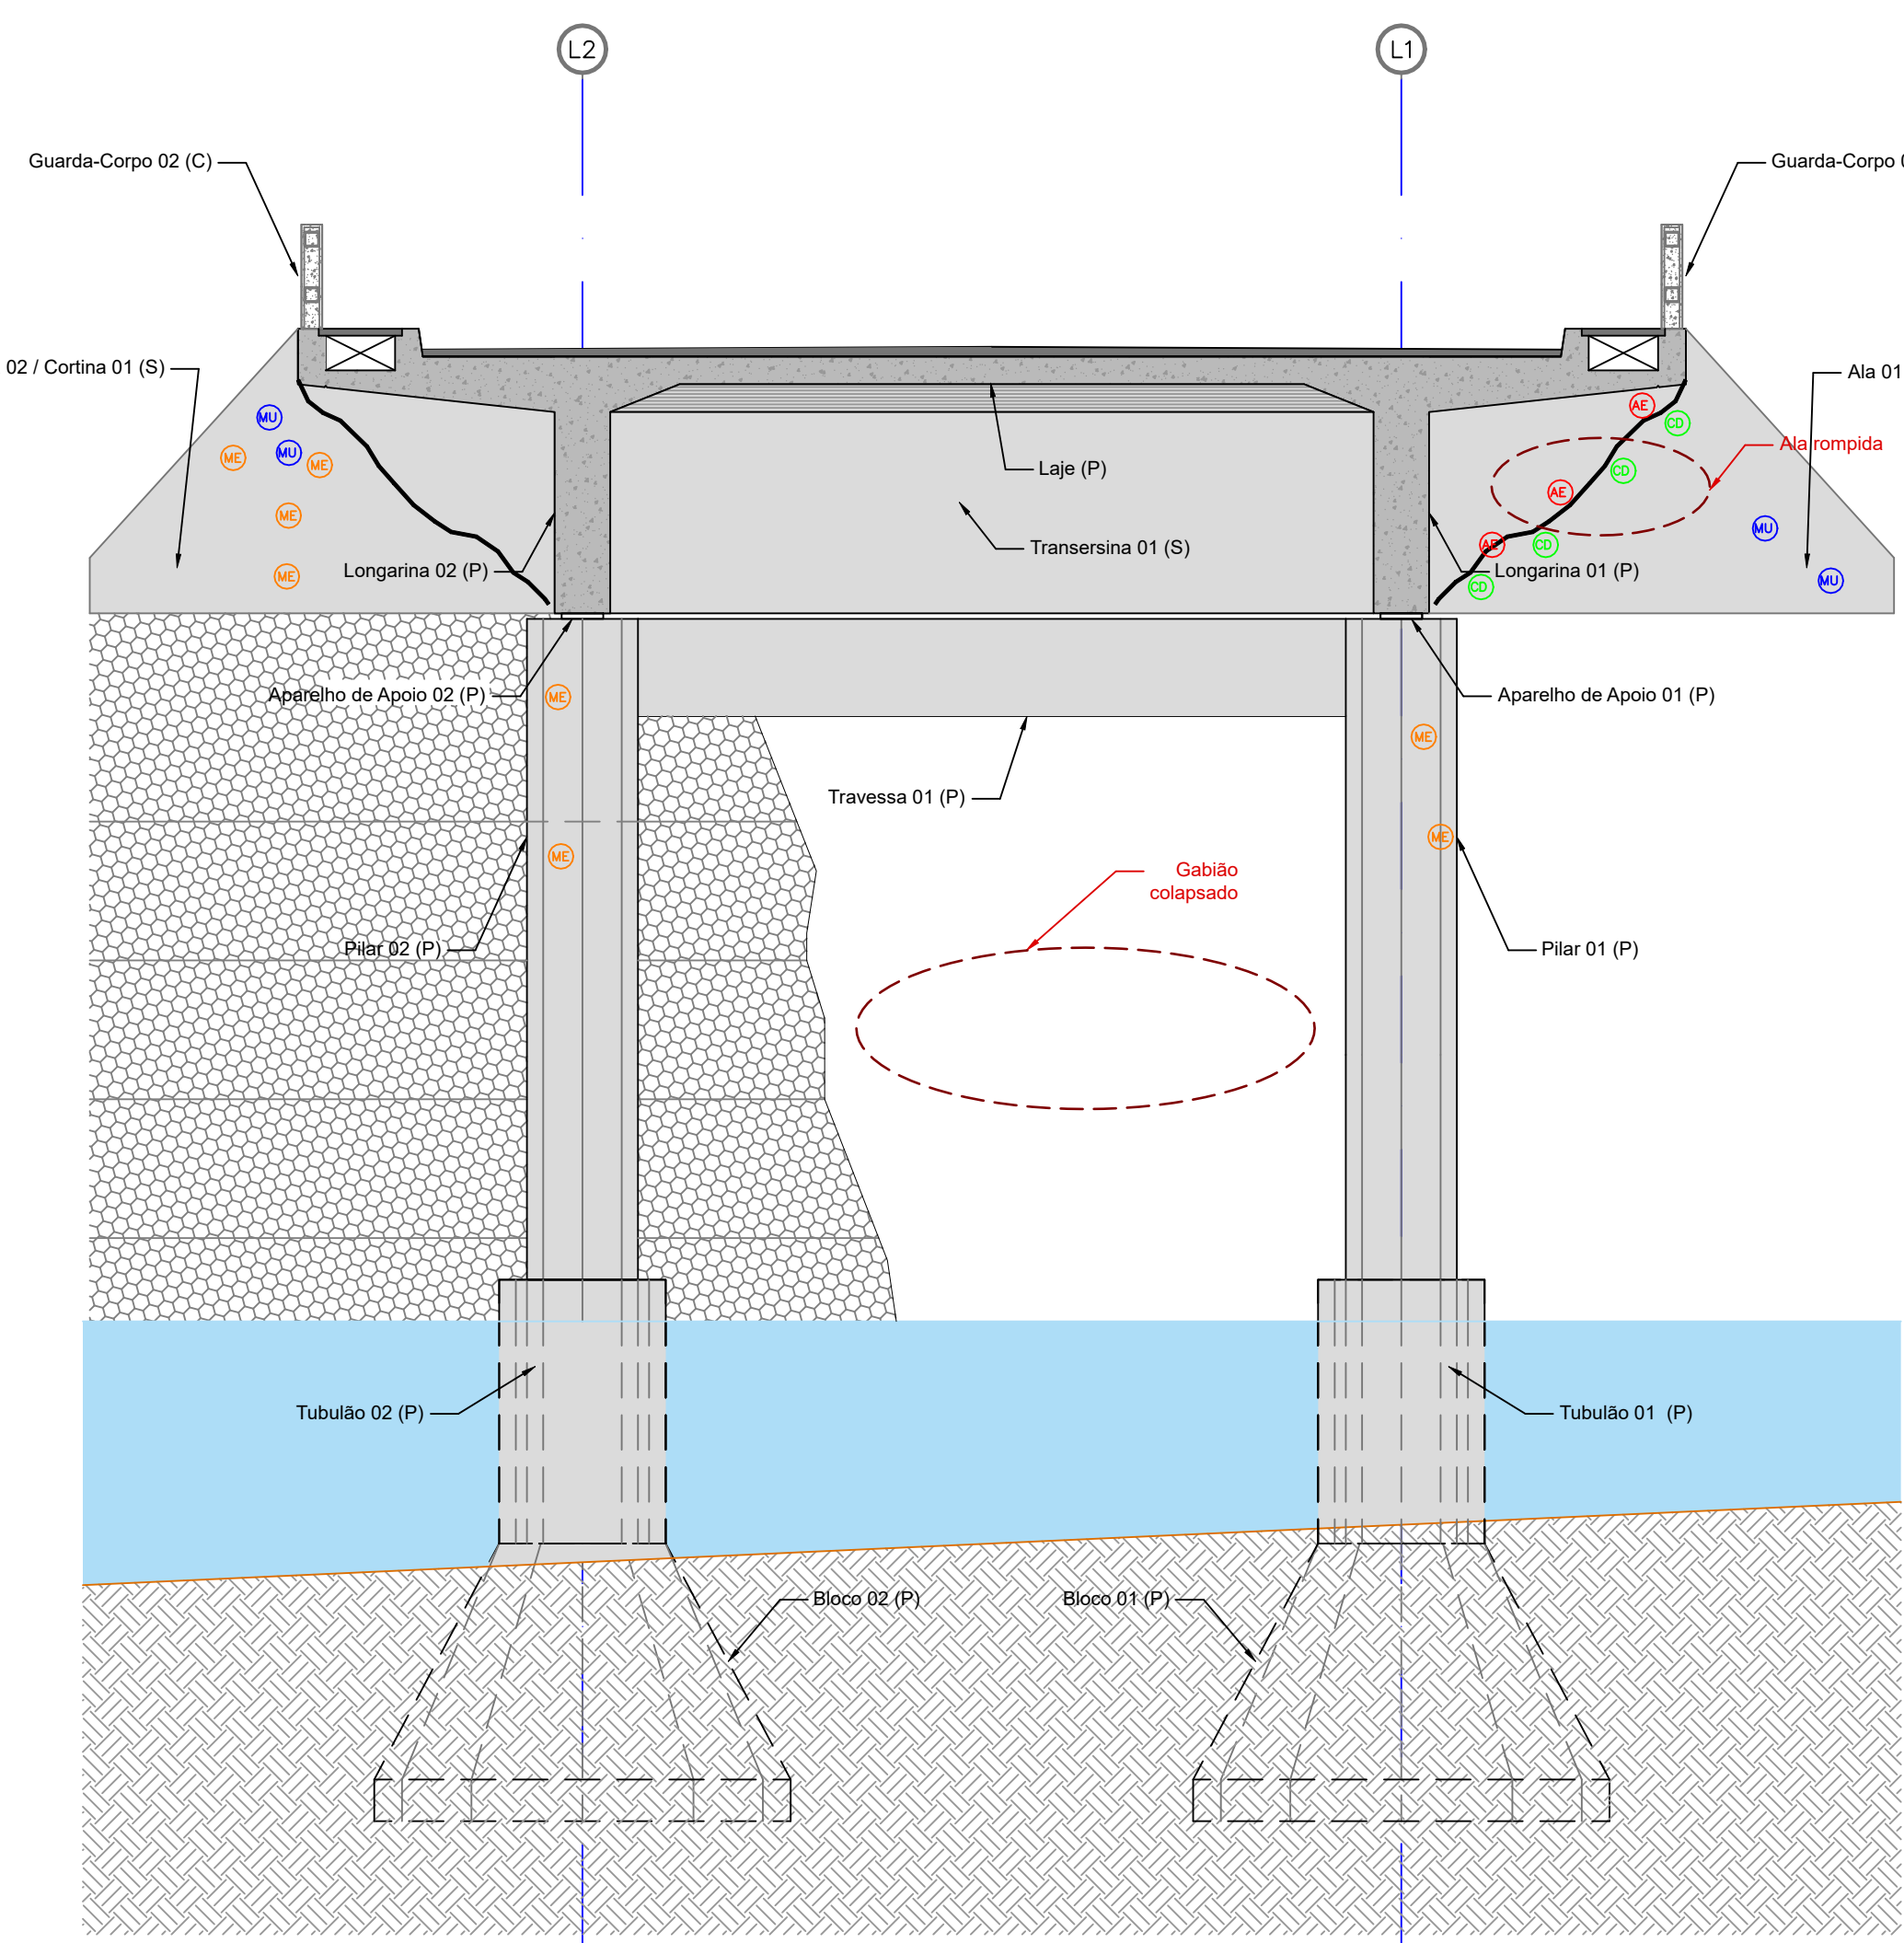

04 | CORTE DD - PÓRTICO 01 (MAPEAMENTO DAS ANOMALIAS)

ESCALA 1/50

- LEGENDA
- Fissura
 - Fissura com infiltração
 - Fissura no pavimento asfáltico
 - Armadura exposta com corrosão
 - Concreto deslocado
 - Mancha de umidade
 - Mancha de fuligem
 - Mancha/Escorrimento

LAERCIO TELLES:8715724190
0

Assinado de forma digital por LAERCIO TELLES:87157241900
Dados: 2023.09.14 09:28:19 -03'00'

Eng.º Laércio Telles - CREA/SC 055813-0
Especialista em Pontes e Grandes Obras Varias

IMPACTO ENGENHARIA LTDA
FONE: +55 (47) 3635-0113 - +55 (47) 999 590 233
Avenida Dom Pedro II, Centro, Sala 02
São Bento do Sul/SC - CEP 89.2292-205
impactoengenhariatltda@gmail.com

CORREÇÕES / ATUALIZAÇÕES			
05			
07			
06			
04			
03			
02	13/06/2023	CORREÇÃO LEGENDA	Laércio Telles
01	28/06/2023	EMIÇÃO INICIAL	Laércio Telles
REVISÃO	DATA	CONTEÚDO	RESPONSÁVEL

DEPARTAMENTO DE ESTRADAS DE RODAGEM DO DISTRITO FEDERAL			
SUPERINTENDÊNCIA DE PROJETOS			
PROJETO DE "AS BUILT" OAE SOBRE O RIO MELCHIOR			
MAPEAMENTO DAS ANOMALIAS			
ETAPA DE PROJETO	REVISÃO	REVISÃO	REVISÃO
BÁSICO	DF-180	180EDF0290	LAERCIO TELLES
ESCALA IV	1:1.000	SUBTRECHO	CHIEF 055813-0
01	28/06/2023	EMIÇÃO INICIAL	Laércio Telles
02	13/06/2023	CORREÇÃO LEGENDA	Laércio Telles
03			
04			
